


Исполнительная схема ленточного фундамента

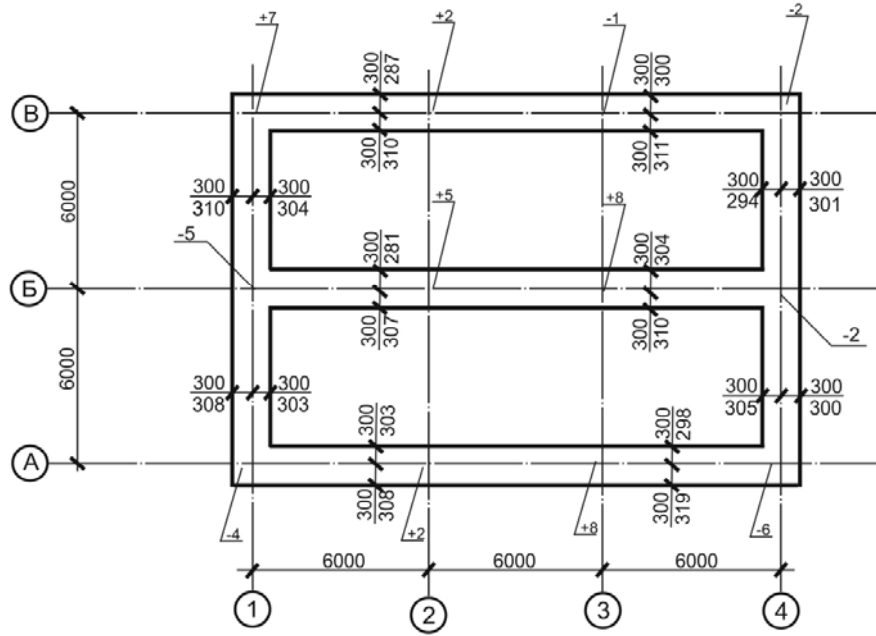

ПРИМЕЧАНИЕ

$\frac{300}{310}$ в числителе указан проектный размер, мм
 в знаменателе указан фактический размер, мм

± 5 отклонение отметки верха фундамента от проектной, мм

						Номер, шифр проекта			
						наименование объекта строительства, в состав которого входит здание (сооружение), или наименование микрорайона;			
						наименование здания (сооружения) вид строительства	Стадия	Лист	Листов
Изм.	Кол.уч.	Лист	№ док.	Подпись	Дата	Исполнительная схема ленточного фундамента в/о А-В/1-4	наименование организации, разработавшей документ		
выполнил		фамилия							
проверил		фамилия							