


## Исполнительная схема стен панельного здания

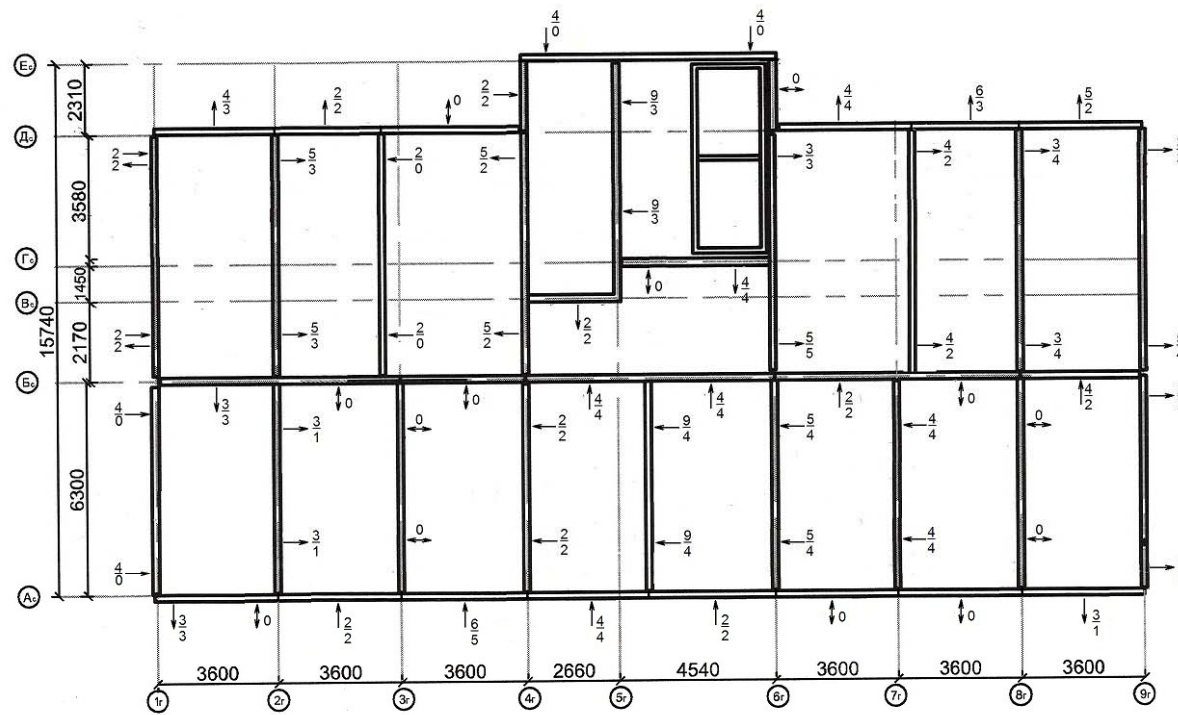

### Примечание

- 3/3 отклонение стены от вертикали в верхнем сечении, мм  
 3/1 отклонение стены от проекта в нижнем сечении, мм

					Номер, шифр проекта		
					наименование объекта строительства, в состав которого входит здание (сооружение), или наименование микрорайона;		
Изм.	Кслуч.	Лист	№ док.	Подпись	Дата		
выполнил	фамилия					наименование здания (сооружения) вид строительства	Стадия
проверил	фамилия						Лист
							Листов
						Исполнительная схема стеновых панелей 2-го этажа	наименование организации, разработавшей документ

Требования к монтажу сборных ж.б. конструкций установлены СП 70.13330.2012 "Несущие и ограждающие конструкции" раздел 6.