
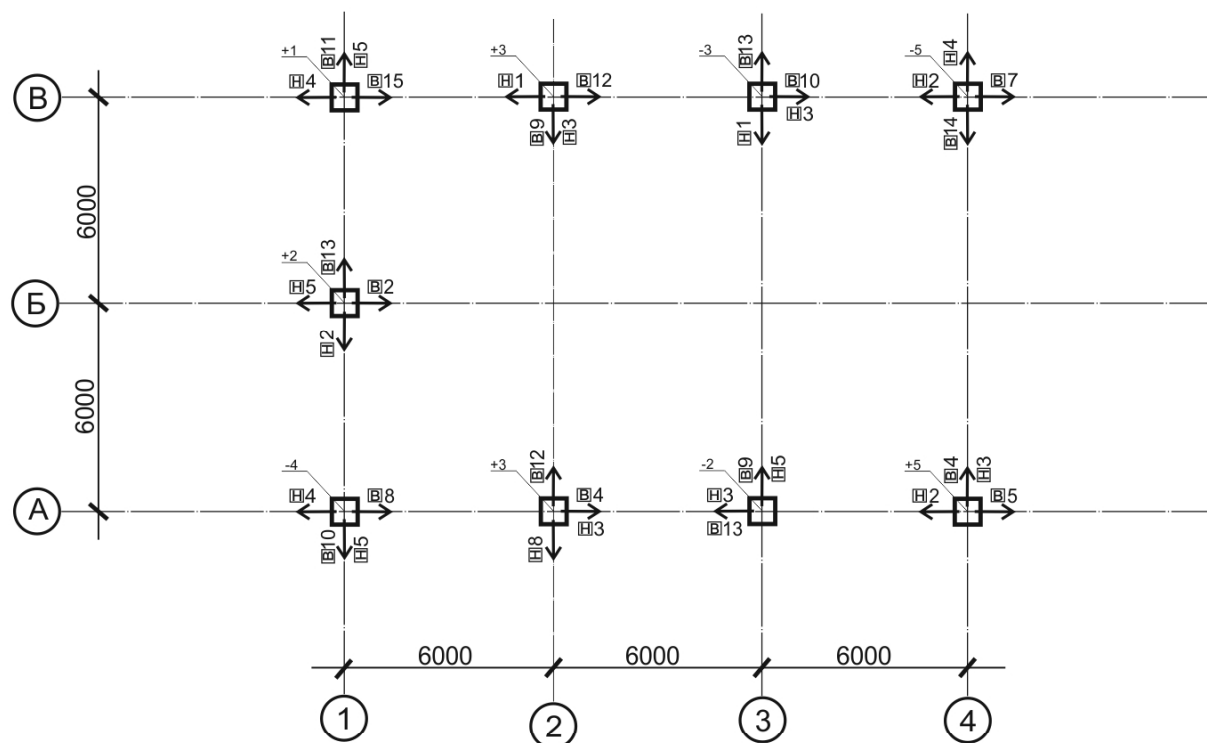
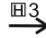
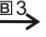


Исполнительная схема колонн металлического каркаса здания

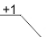

ПРИМЕЧАНИЕ

-  направление и величина смещения осей колонн относительно разбивочных осей в опорном сечении, мм
 направление и величина отклонения осей колонн от вертикали в верхнем сечении, мм
 отклонения отметок опорных поверхностей колонны от проектных

						Номер, шифр проекта			
						наименование объекта строительства, в состав которого входит здание (сооружение), или наименование микрорайона;			
Изм.	Кол.уч.	Лист	№ док.	Подпись	Дата	наименование здания (сооружения) вид строительства	Стадия	Лист	Листов
выполнил	фамилия					Исполнительная схема колонн в/о 1-4/А-В	наименование организации, разработавшей документ		
проверил	фамилия								

Требования к монтажу металлических строительных конструкций установлены СП 70.13330.2012 "Несущие и ограждающие конструкции" раздел 4.