


Исполнительная схема ферм металлического каркаса здания

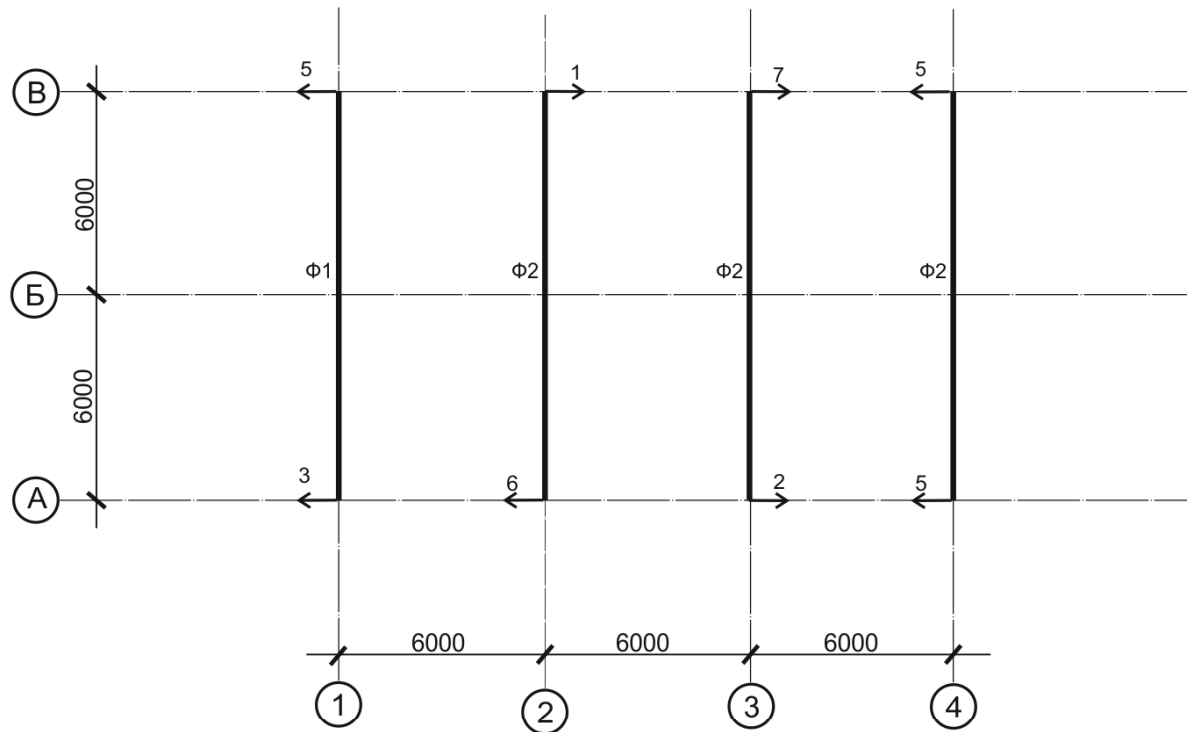

ПРИМЕЧАНИЕ

→³ направление и величина смещения ферм с осей на оголовках колонн из плоскости рамы, мм

						Номер, шифр проекта			
						наименование объекта строительства, в состав которого входит здание (сооружение), или наименование микрорайона;			
Изм.	Кол.уч.	Лист	№ док.	Подпись	Дата	наименование здания (сооружения) вид строительства	Стадия	Лист	Листов
выполнил		фамилия							
проверил		фамилия				Исполнительная схема ферм в/о А-В/1-4	наименование организации, разработавшей документ		

Требования к монтажу металлических строительных конструкций установлены СП 70.13330.2012 "Несущие и ограждающие конструкции" раздел 4.