
Исполнительная схема кровли

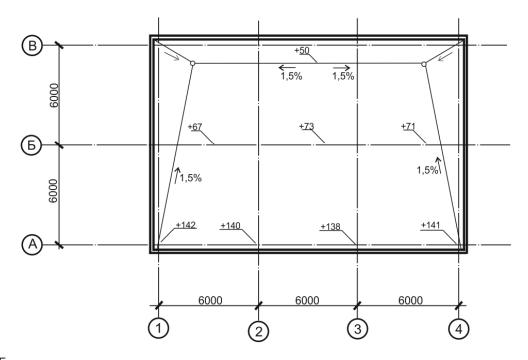

ПРИМЕЧАНИЕ

• Водосточная воронка

+45 Отклонение отметки кровли от верха водосточной воронки, мм;

						Номер, шифр проекта				
							наименование объекта строительства,			
						в состав которого входит зда	ние (сооружение),			
Изм.	Кол.уч.	Лист	№ док.	Подпись	Дата	или наименование миг	крорайона;			
							Стадия	Лист	Листов	
выполнил		фамилия				наименование здания (сооружения) вид строительства				
проверил		фамилия								
						Исполнительная схема кровли в/о A-B/1-4	наименование организации, разработавшей документ			